全体平面図

S=1:250

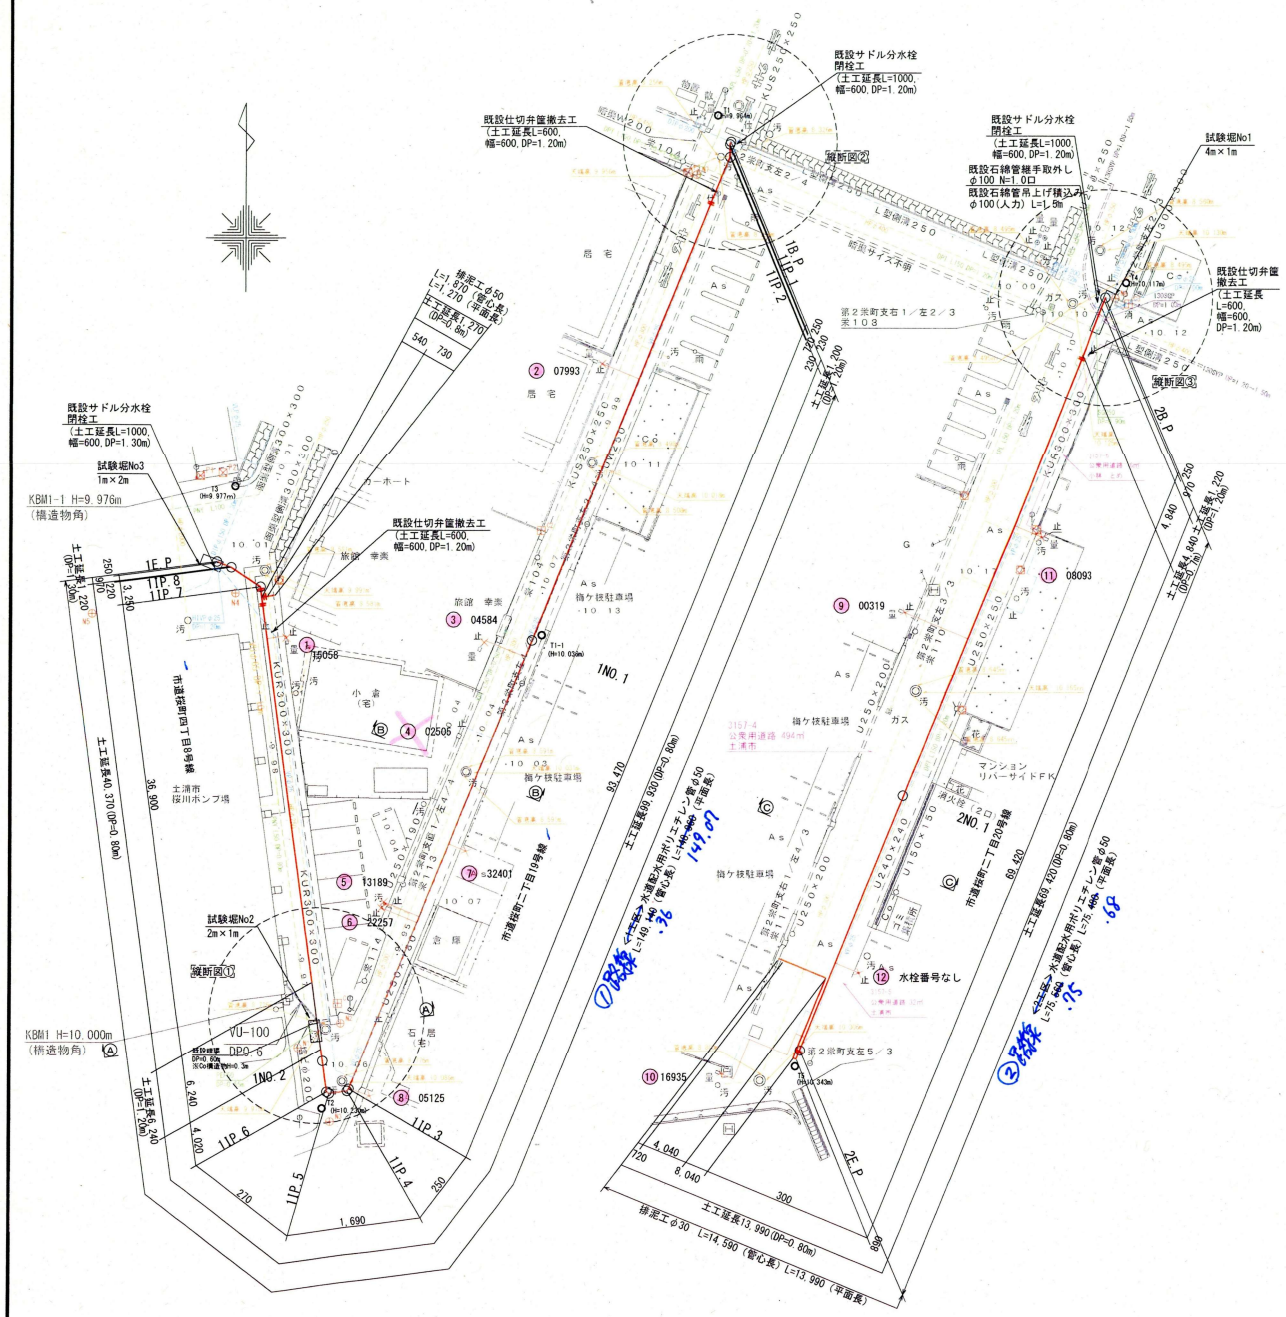

家庭内給水管切替件数調書

取出番号	水栓番号	現況 口径(止水栓以降)	現況 止水栓	現況 量水器	計画 本管	計画 引込口径	計画 接続位置	計画 備考
①	15058	φ13(VP)	あり	あり	φ50×φ25	φ25	宅地内	-
②	07993	φ20(HIVP)	あり	あり	φ50×φ25	φ25	宅地内	-
③	04584	φ20(VP)	あり	あり	φ50×φ25	φ25	住宅内	-
~~④~~	~~02505~~	~~-~~	~~あり~~	~~なし~~	~~-~~	~~-~~	~~-~~	~~本工事にて止水栓筺を撤去する(接続しない)~~
⑤	13189	-	あり	なし	φ50×φ25	φ25	宅地内	本工事にて止水栓を道路部から敷地内に移動する
⑥	22257	-	あり	なし	φ50×φ25	φ25	宅地内	-
⑦	32401	-	なし	なし	φ50×φ25	φ25	宅地内	本工事にて止水栓を敷地内に設置する
⑧	05125	φ13(VP)	あり	あり	φ50×φ25	φ25	宅地内	本工事にて止水栓を道路部から敷地内に移動する
⑨	00319	φ13(VP)	あり	あり	φ50×φ25	φ25	宅地内	-
⑩	16935	φ20(VP)	あり	あり	φ50×φ25	φ25	宅地内	-
⑪	08093	φ13(VP)	あり(2個)	あり(1個)	φ50×φ25	φ25	宅地内	本工事にて第2止水栓を更新し、第1止水栓筺を撤去する
⑫	-	-	あり	なし	φ50×φ25	φ25	宅地内	-
⑬	31212	-	あり	なし	φ50×φ25	φ25	宅地内	-
⑭	13152	-	あり	なし	φ50×φ25	φ25	宅地内	-

※給水管は、管種(止水栓まで):水道用ポリエチレン1種2層管, 管種(止水栓以降):既設管と同じ, 止水栓:交換する, 最小口径:φ25(分岐口径)とする。

<凡例>

	既設埋設物(下水道)
	既設埋設物(上水道)
	既設埋設物(東部ガス)
	既設埋設物(東京電力)
⑤ 11111	取出番号・水栓番号

施工年度	令和 8 年度
工事名	水工配更工第2号 桜町二丁目地内外配水管布設替工事
路線名	市道桜町二丁目19号線外
工事箇所	土浦市桜町二丁目地内
図面種別	全体平面図
縮尺	1:250
図面番号	全 8 葉の内 2 号(1/1)
内容表示	~